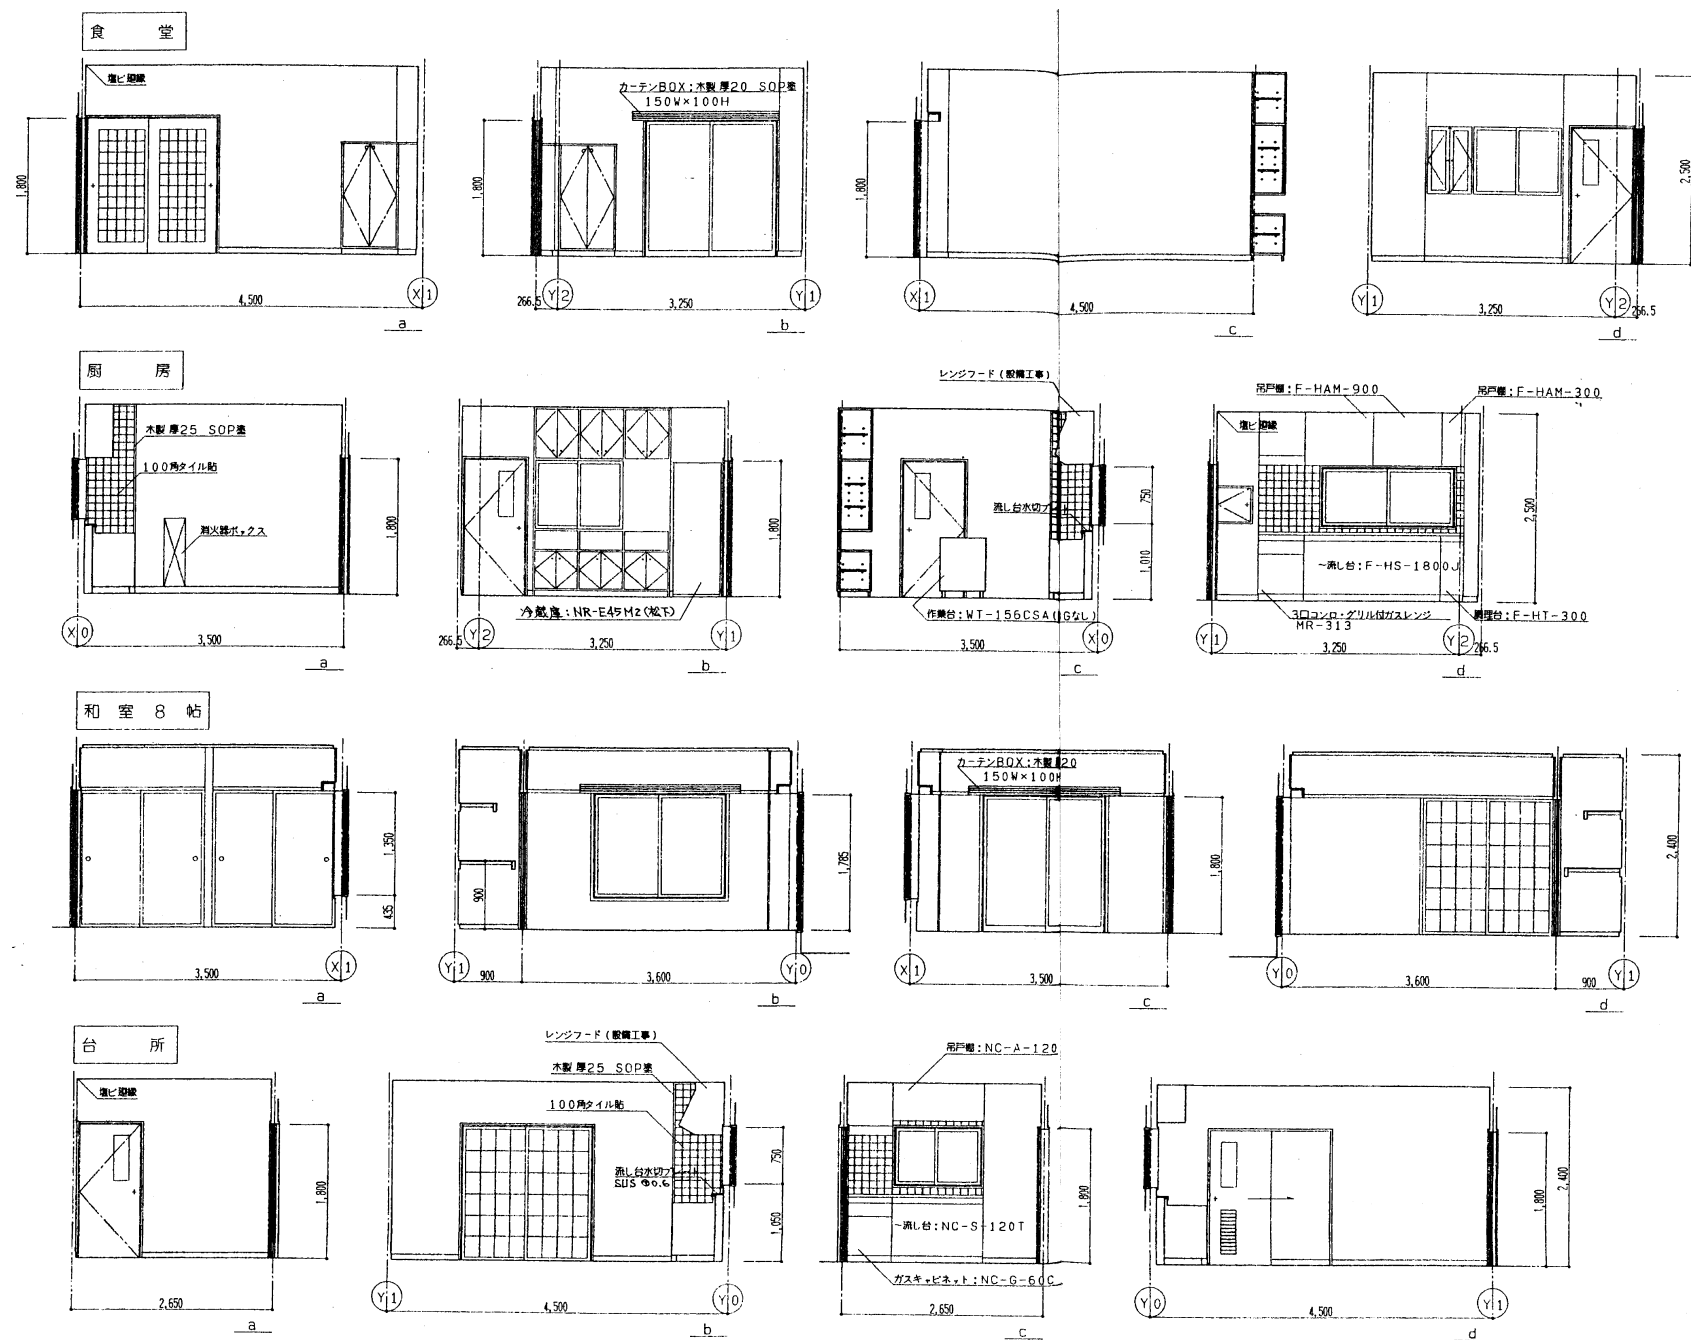




年度	令和4年度		
路線名			
河川名			
工事名	姿見山送水ポンプ室築造工事		
図面名称	展開図(1)		
縮尺	A1:1/50 A3:1/100	図面番号	A'-18 / 35
秩父広域市町村圏組合水道局			
令和 年 月 調 製			



室名	食堂
床	長尺塩ビシート貼 厚2.0
巾木	ソフト巾木 H=75
壁	無機質壁紙貼り (PB厚12.5下地)
天井	岩綿吸音板張 厚12 (捨張PB厚12.5)
備考	カウンター TV台

室名	厨房
床	長尺塩ビシート貼 厚2.0
巾木	ソフト巾木 H=75
壁	無機質壁紙貼り (PB厚12.5下地) 一部100角タイル張
天井	フレキシブルボード 厚5.0 メスカン強VP張
備考	流し台一式 配膳台 消火器ボックス


室名	和室 8 帖
床	タタミ敷込 厚6.0
巾木	タタミ寄せ
壁	ビニールクロス貼り (PB厚12.5下地)
天井	化粧石膏ボード 厚9.5 (和室)
備考	押入

室名	台所
床	クッションシート貼 厚2.3
巾木	ソフト巾木 H=75
壁	無機質壁紙貼り (PB厚12.5下地) 一部100角タイル張
天井	不燃化粧石膏ボード 厚9.5
備考	流し台一式

完成図


年度	令和4年度		
路線名			
河川名			
工事名	姿見山送水ポンプ室築造工事		
図面名称	展開図(2)		
縮尺	A1:1/50 A3:1/100	図面番号	A'-19 / 35
秩父広域市町村圏組合水道局			
令和 年 月 調製			

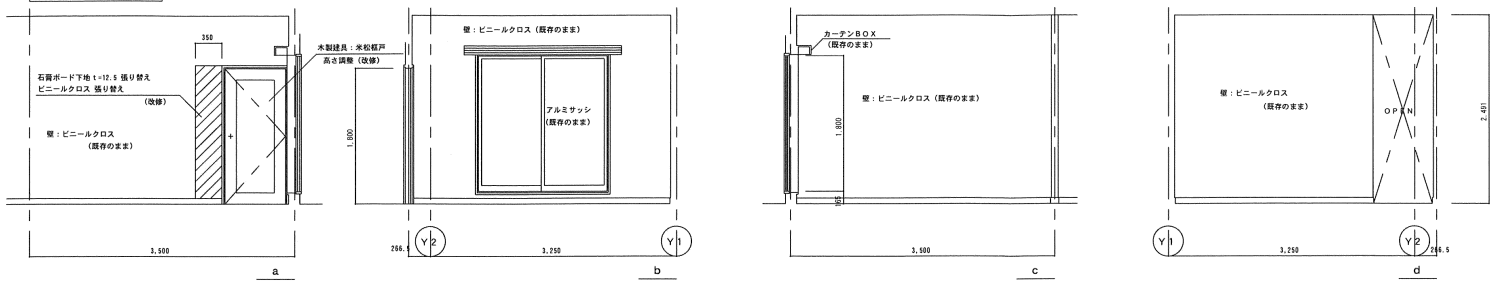寮 室 1




室名	寮室1・洗面所
床	改修前 タイルカーペット張り 1×4.5 間直 改修後 フローリング張り 1×13.5
巾木	改修前 化粧シート張り合板 (既成品) H=75 改修後 既存のまま
壁	改修前 ビニールクロス貼り断熱 (石膏ボード下地 1×12.5→断熱板) 改修後 ビニールクロス貼り替え (石膏ボード下地は既存のまま、一部張り替え)
天井	改修前 網綿石膏板張り 1×12 (石膏ボード断熱 1×9.5) 改修後 既存のまま
備考	

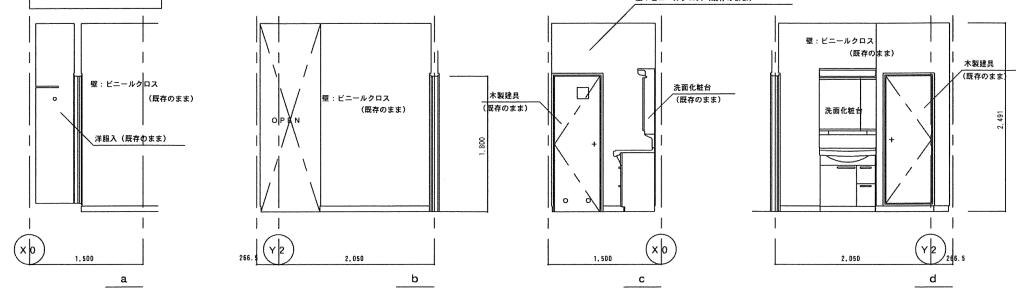
寮室1洗面所



寮室1便所

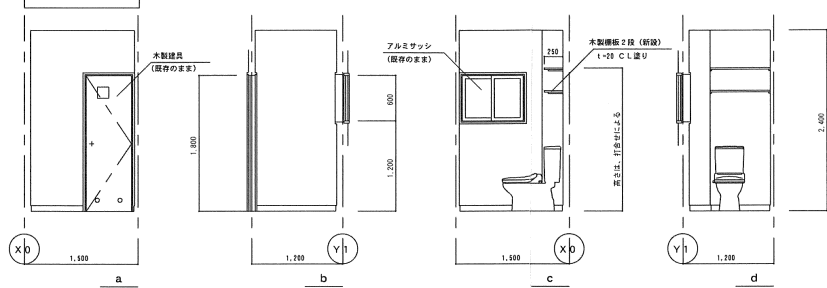


寮 室 4



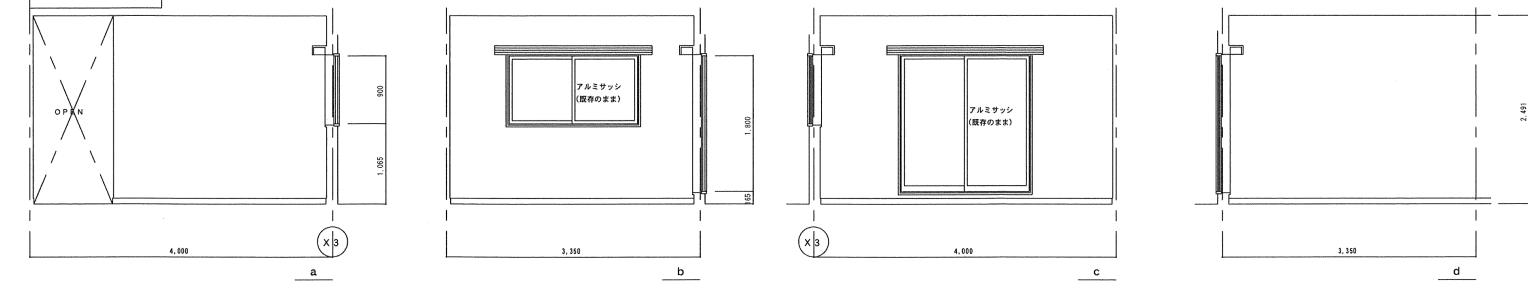


室名	寮室1便所
床	改修前 ビニル床シート貼り 1×2.1 改修後 既存のまま
巾木	改修前 ソフト巾木 H=75 改修後 既存のまま
壁	改修前 ビニールクロス貼り (石膏ボード下地 1×12.5) 改修後 既存のまま
天井	改修前 網綿石膏板張り 1×12 (石膏ボード断熱 1×9.5) 改修後 既存のまま
備考	木製腰板2段 (新設)

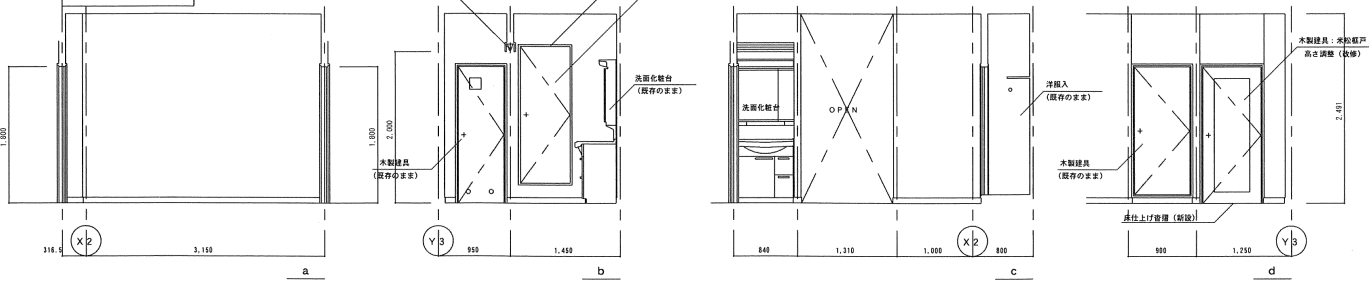寮室4洗面所




室名	寮室4・洗面所
床	改修前 タイルカーペット張り 1×4.5 間直 改修後 フローリング張り 1×13.5
巾木	改修前 化粧シート張り合板 (既成品) H=75 改修後 既存のまま
壁	改修前 ビニールクロス貼り (石膏ボード下地 1×12.5) 改修後 既存のまま
天井	改修前 網綿石膏板張り 1×12 (石膏ボード断熱 1×9.5) 改修後 既存のまま
備考	

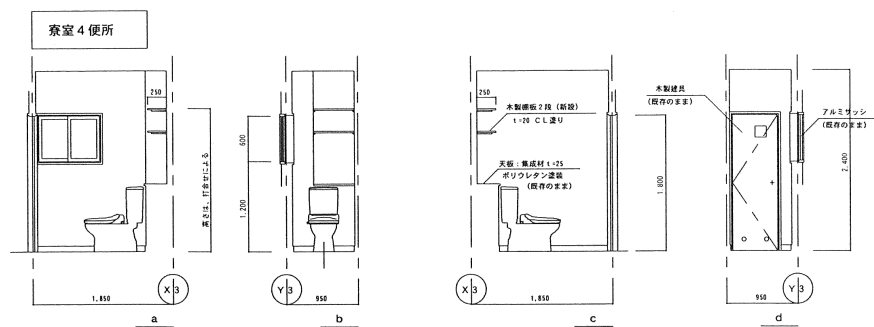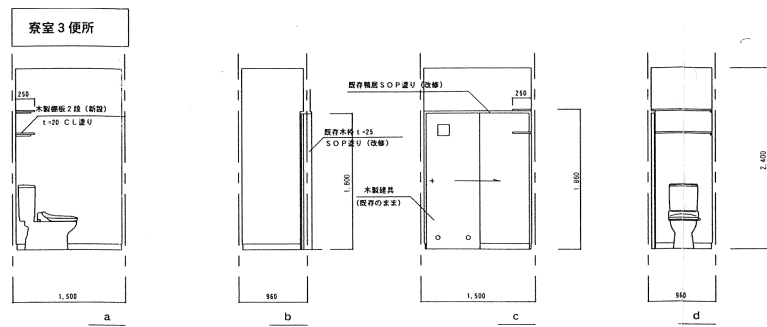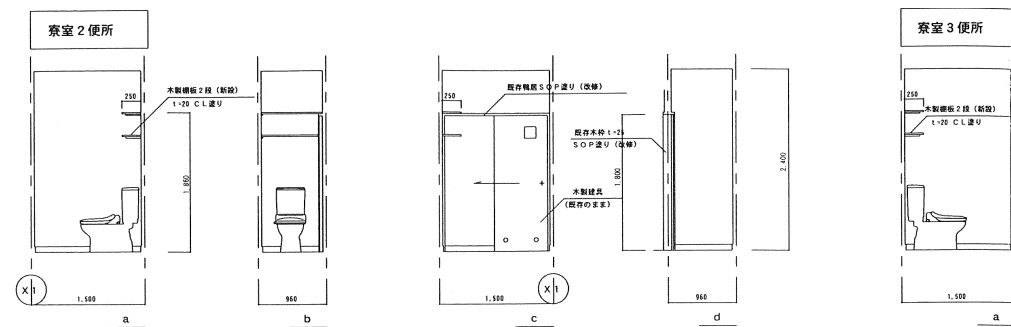


寮室4便所	
床	改修前 ビニル床シート貼り t=2.3 改修後 既存のまま
巾木	改修前 ソフト巾木 H=75 改修後 既存のまま
壁	改修前 ビニールクロス貼り (石膏ボード下地 t=12.5) 改修後 既存のまま
天井	改修前 岩綿吸音板張り t=12 (石膏ボード捨張り t=9.5) 改修後 既存のまま
備考	木製建具2段 (新設)

寮室2・3便所	
床	改修前 ビニル床シート貼り t=2.3 改修後 既存のまま
巾木	改修前 ソフト巾木 H=75 改修後 既存のまま
壁	改修前 ビニールクロス貼り (石膏ボード下地 t=12.5) 改修後 既存のまま
天井	改修前 ビニールクロス貼り (石膏ボード下地 t=9.5) 改修後 既存のまま
備考	木製建具2段 (新設)・既存木部SOP塗り (改修)

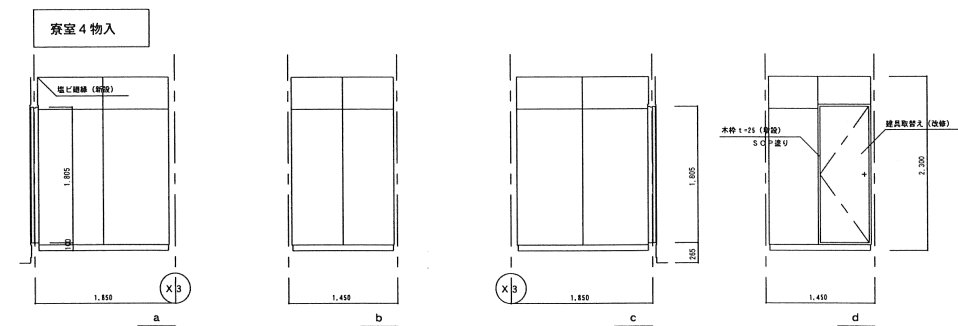


寮室4物入	
床	改修前 ユニットバス撤去 改修後 ビニル床シート貼り t=2.5
巾木	改修前 ユニットバス撤去 改修後 木製巾木 H=75
壁	改修前 ユニットバス撤去 改修後 石膏ボード張り t=12.5
天井	改修前 ユニットバス撤去 改修後 石膏ボード張り t=9.5
備考	

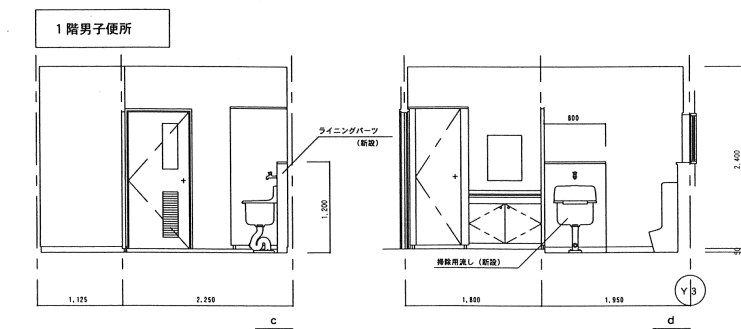


1階男子便所	
床	改修前 ビニル床シート貼り t=2.0 改修後 一部、ビニル床シート貼り替え t=2.0
巾木	改修前 ソフト巾木 H=75 改修後 既存のまま
壁	改修前 ビニールクロス貼り (石膏ボード下地 t=12.5) 改修後 既存のまま
天井	改修前 化粧石膏ボード張り t=9.5 改修後 既存のまま
備考	掃除用流し、ライニングバーツ (新設)


年度	令和4年度		
路線名 河川名			
工事名	姿見山送水ポンプ室築造工事		
図面 名称	展開図(5)		
縮尺	A1:1/50 A3:1/100	図面番号	A'-22 / 35
秩父広域市町村圏組合水道局			
令和 年 月 調製			

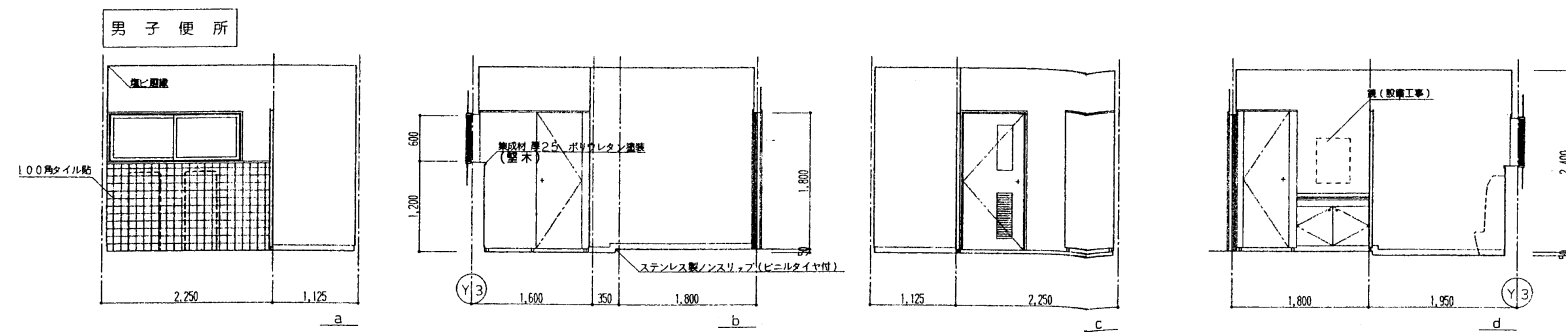


室名	男子便所
床	長尺塩ビシート貼 厚2.0
巾木	ソフト巾木 H=75
壁	ビニールクロス貼リ (PB厚12.5下地) 一部100角タイル張
天井	化粧石膏ボード 厚9.5
備考	洗面台 掃除具入

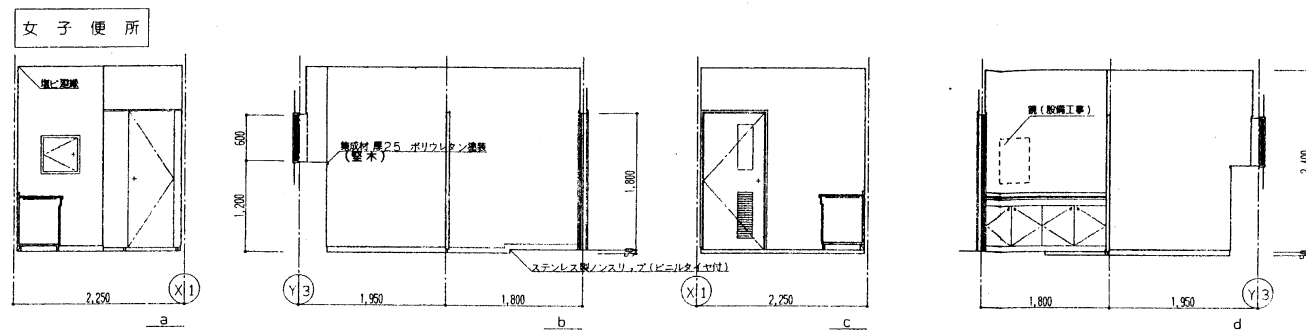

室名	女子便所
床	長尺塩ビシート貼 厚2.0
巾木	ソフト巾木 H=75
壁	ビニールクロス貼リ (PB厚12.5下地)
天井	化粧石膏ボード 厚9.5
備考	洗面台

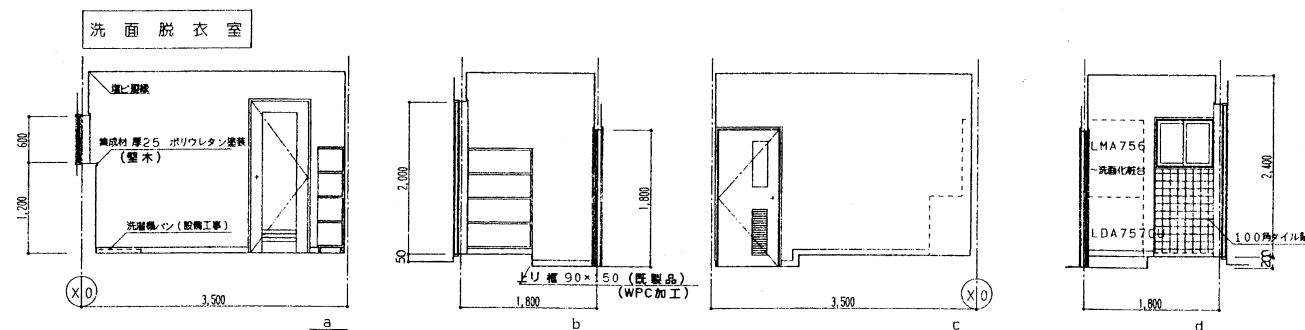


室名	洗面脱衣室
床	クッションシート貼 厚2.3
巾木	ソフト巾木 H=75
壁	ビニールクロス貼リ (PB厚12.5下地) 一部100角タイル張
天井	フレキシブルボード 厚5.0 メスカン張 VP張
備考	脱衣棚 洗面化粧台

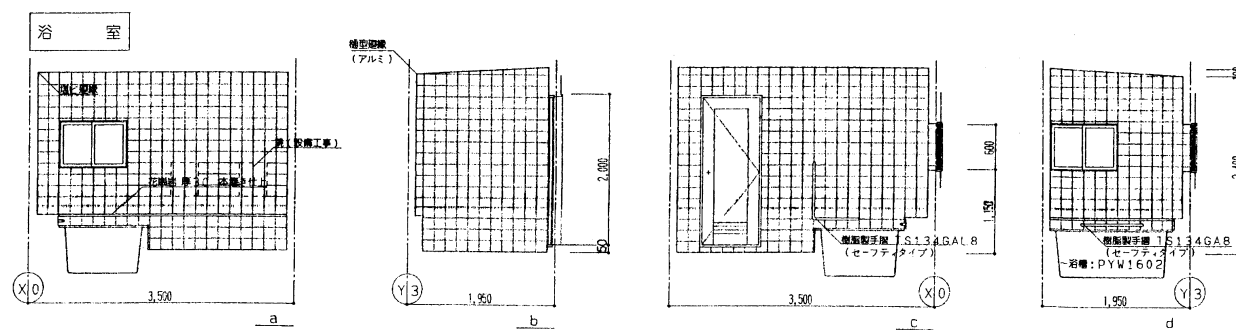


室名	浴室
床	床用150角磁器質タイル貼
巾木	
壁	150角タイル貼
天井	耐熱アルミパネル (ポリエスチル覆付塗装)
備考	浴槽1600サイズ 手摺

年度	令和4年度		
路線名			
河川名			
工事名	姿見山送水ポンプ室築造工事		
図面名称	展開図(6)		
縮尺	A1:1/50 A3:1/100	図面番号	A'-23 / 35
秩父広域市町村圏組合水道局			
令和 年 月 調製			

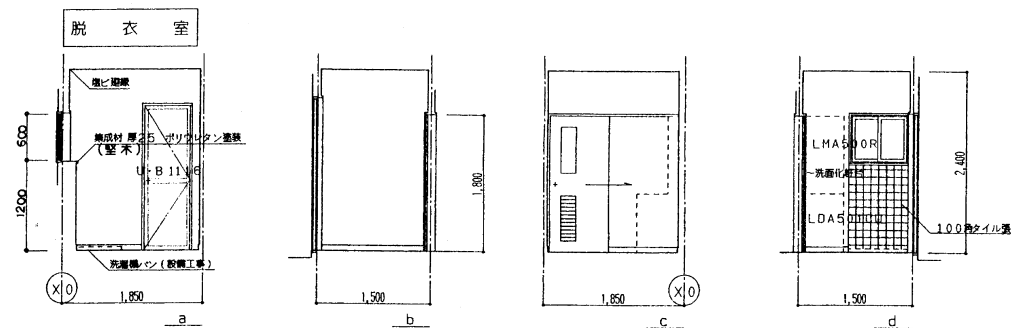


室名	脱衣室
床	クッションシート貼 厚2.3
巾木	ソフト巾木 H=75
壁	ビニールクロス貼り (PB厚12.5下地) 一部 1.0.0角タイル張
天井	化粧石膏ボード 厚9.5
備考	洗面化粧台


室名	便所
床	クッションシート貼 厚2.3
巾木	ソフト巾木 H=75
壁	ビニールクロス貼り (PB厚12.5下地)
天井	化粧石膏ボード 厚9.5
備考	

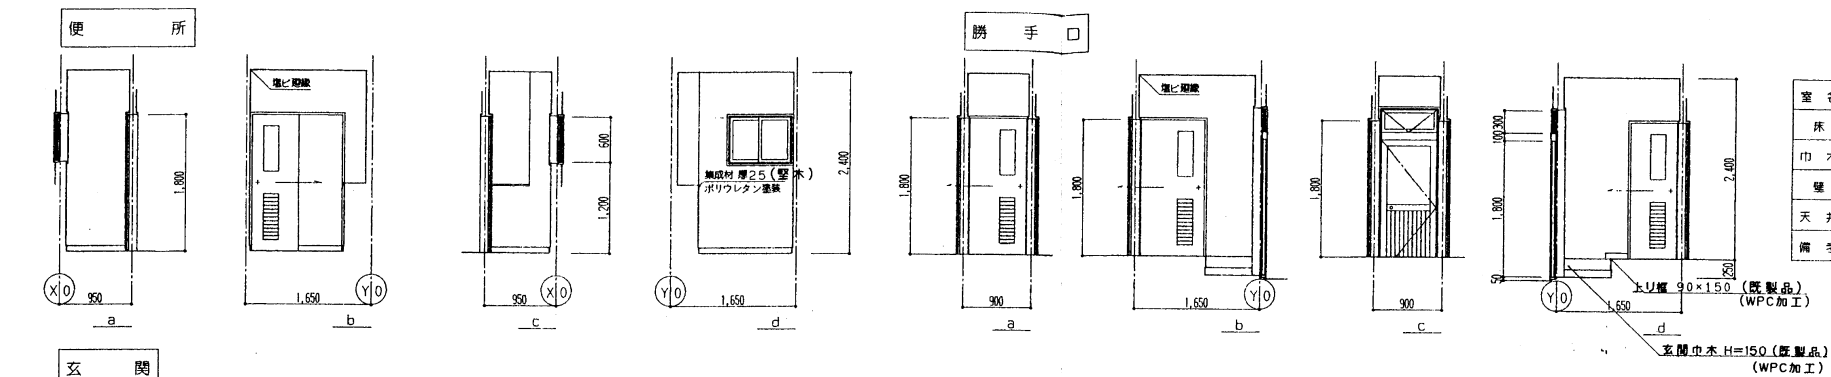

室名	勝手口
床	モルタル塗金ゴテ押さえ
巾木	モルタル塗刷毛引き H=100
壁	ビニールクロス貼り (PB厚12.5下地)
天井	化粧石膏ボード 厚9.5
備考	

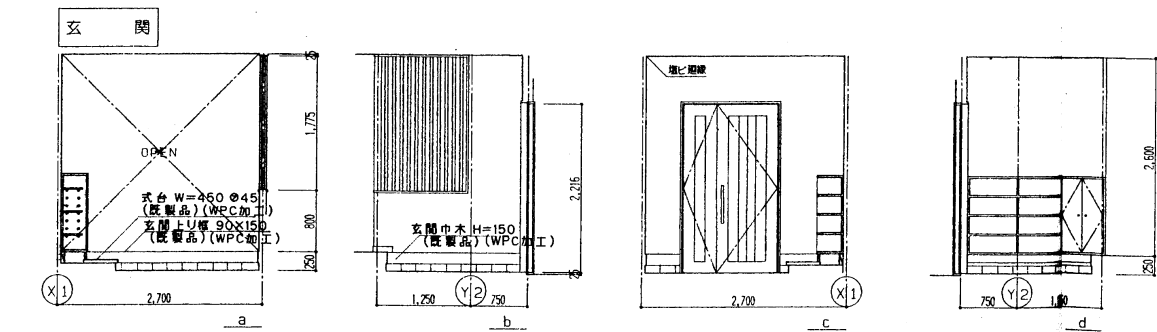


室名	玄関
床	床用200角磁器質タイル貼
巾木	タイル貼 (200 x 100) H=100
壁	ビニールクロス貼り (PB厚12.5下地)
天井	岩綿吸音板張 厚12 (捨張PB厚9.5)
備考	下足入 式台

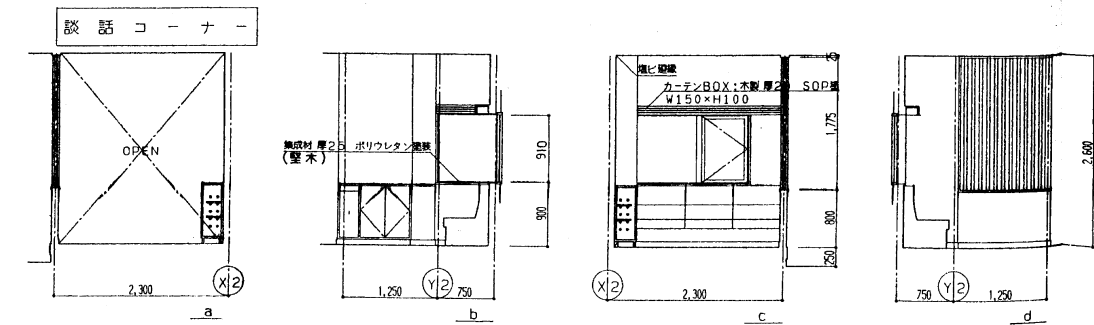


室名	談話コーナー
床	フローリング張 厚15 (WPC加工)
巾木	化粧シート張合板 (既製品) H=75
壁	ビニールクロス貼り (PB厚12.5下地)
天井	岩綿吸音板張 厚12 (捨張PB厚9.5)
備考	戸棚 イス

年度	令和4年度		
路線名 河川名			
工事名	姿見山送水ポンプ室築造工事		
図面名称	展開図 (7)		
縮尺	A1:1/50 A3:1/100	図面番号	A'-24 / 35
秩父広域市町村圏組合水道局			
令和 年 月 調製			

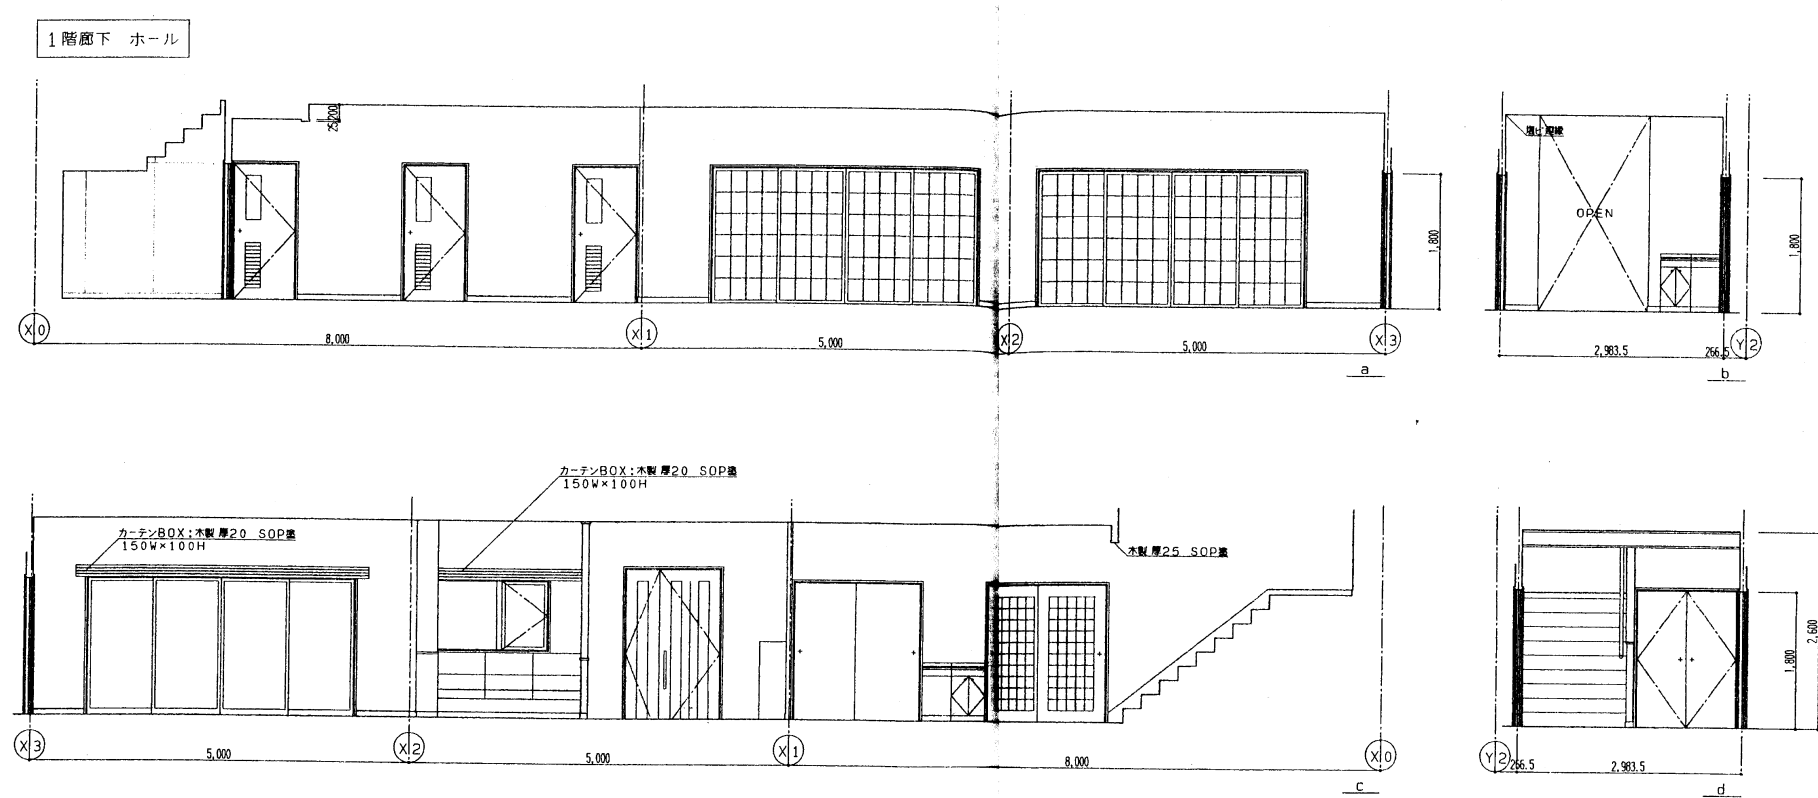

室名	1階廊下 ホール
床	フローリング張 厚15 (WPC加工)
巾木	化粧シート張合板 (既製品) H=75
壁	ビニールクロス貼り (PB厚12.5下地)
天井	岩綿吸音板張 厚12 (格張PB厚9.5)
備考	洗面台

年度	令和4年度		
路線名 河川名			
工事名	姿見山送水ポンプ室築造工事		
図面名称	展開図 (8)		
縮尺	A1:1/50 A3:1/100	図面番号	A'-25 / 35
秩父広域市町村圏組合水道局			
令和 年 月 調製			

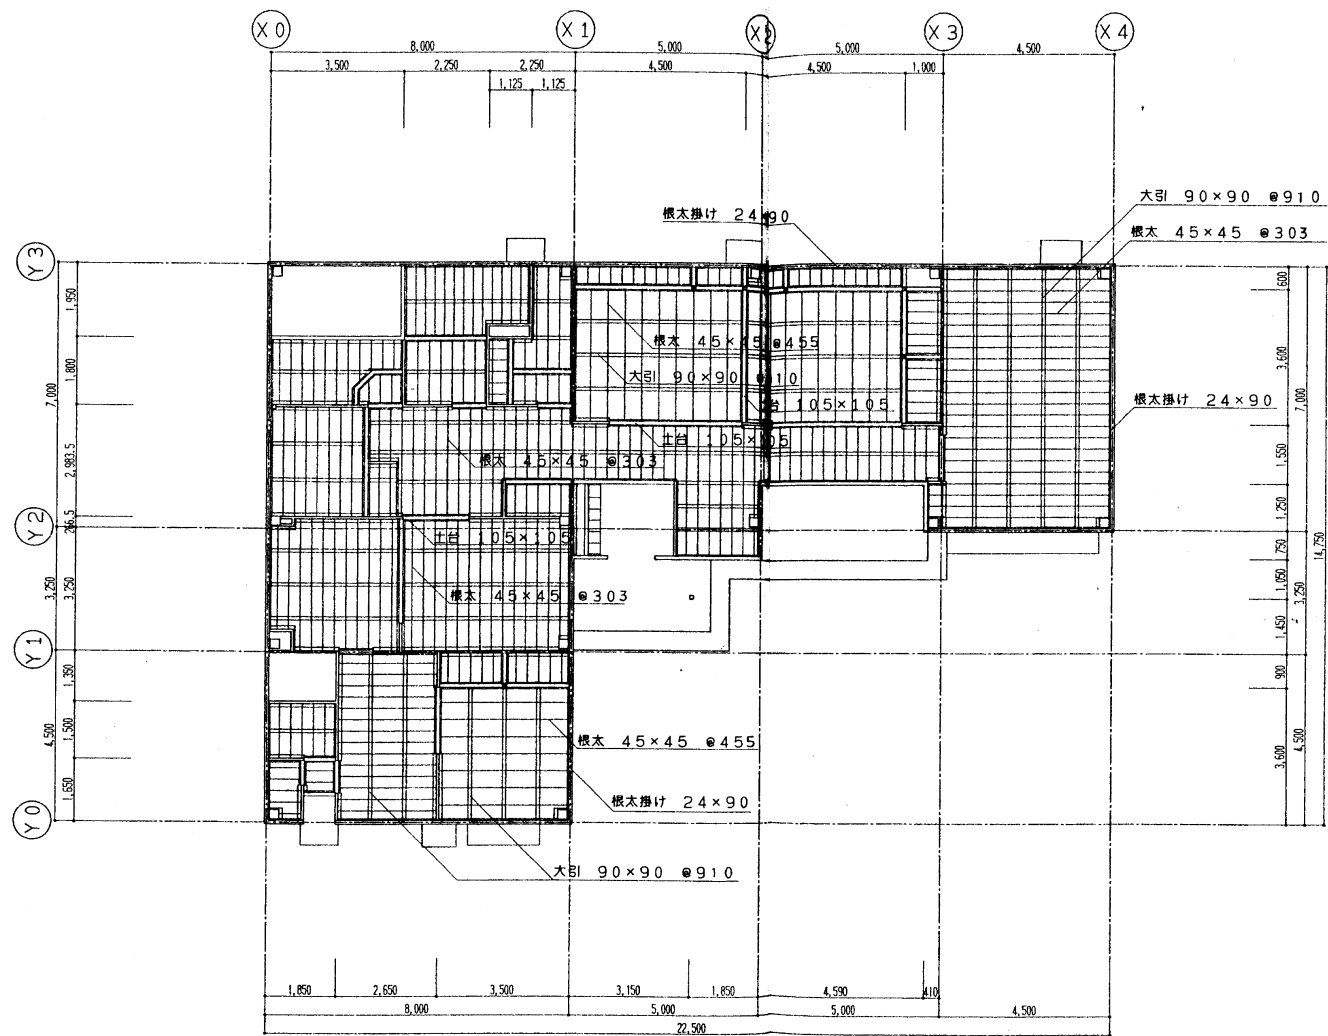



1階床伏図 S=1/100

※ 軽重鉄骨壁下地廻りの根太受けは大引(90×90)とする

年 度	令 和 4 年 度		
路 線 名			
河 川 名			
工 事 名	姿見山送水ポンプ室築造工事		
図 面 名 称	1階床伏図		
縮 尺	A1:1/100 A3:1/200	図面番号	A'-26 / 35
秩父広域市町村圏組合 水道局 工務課			
令 和 年 月 調 製			

配 号	天 井 仕 上	配 号	天 井 仕 上
Ⓐ	岩綿吸音板張り 厚 12㎜ (捨張り 石膏ボード 厚 12.5㎜)	Ⓕ	難燃アルミパネル (ポリエステル焼付塗装)
Ⓑ	岩綿吸音板張り 厚 12㎜ (捨張り 石膏ボード 厚 9.5㎜)	Ⓖ	不燃化粧石膏ボード 厚 9.5㎜
Ⓒ	ビニールクロス貼り (石膏ボード下地 厚 9.5㎜)	Ⓖ	化粧石膏ボード 厚 9.5㎜
Ⓓ	化粧石膏ボード 厚 9.5㎜ (和風)	Ⓖ	鉄骨アラワシ SOP張り
Ⓔ	フレキシブルボード 厚 5.0㎜ メスカシ張り AE張り(外) 一部 有孔フレキシブルボード 厚 5.0 ㎜ VP塗り(内)	Ⓖ	石膏ボード 厚9.5


年 度	令 和 4 年 度		
路 線 名			
河 川 名			
工事名	姿見山送水ポンプ室築造工事		
図 面 名 称	1階・2階天井伏図		
縮 尺	A1:1/100 A3:1/200	図面番号	A'-27 / 35
秩父広域市町村圏組合水道局			
令 和 年 月 調 製			

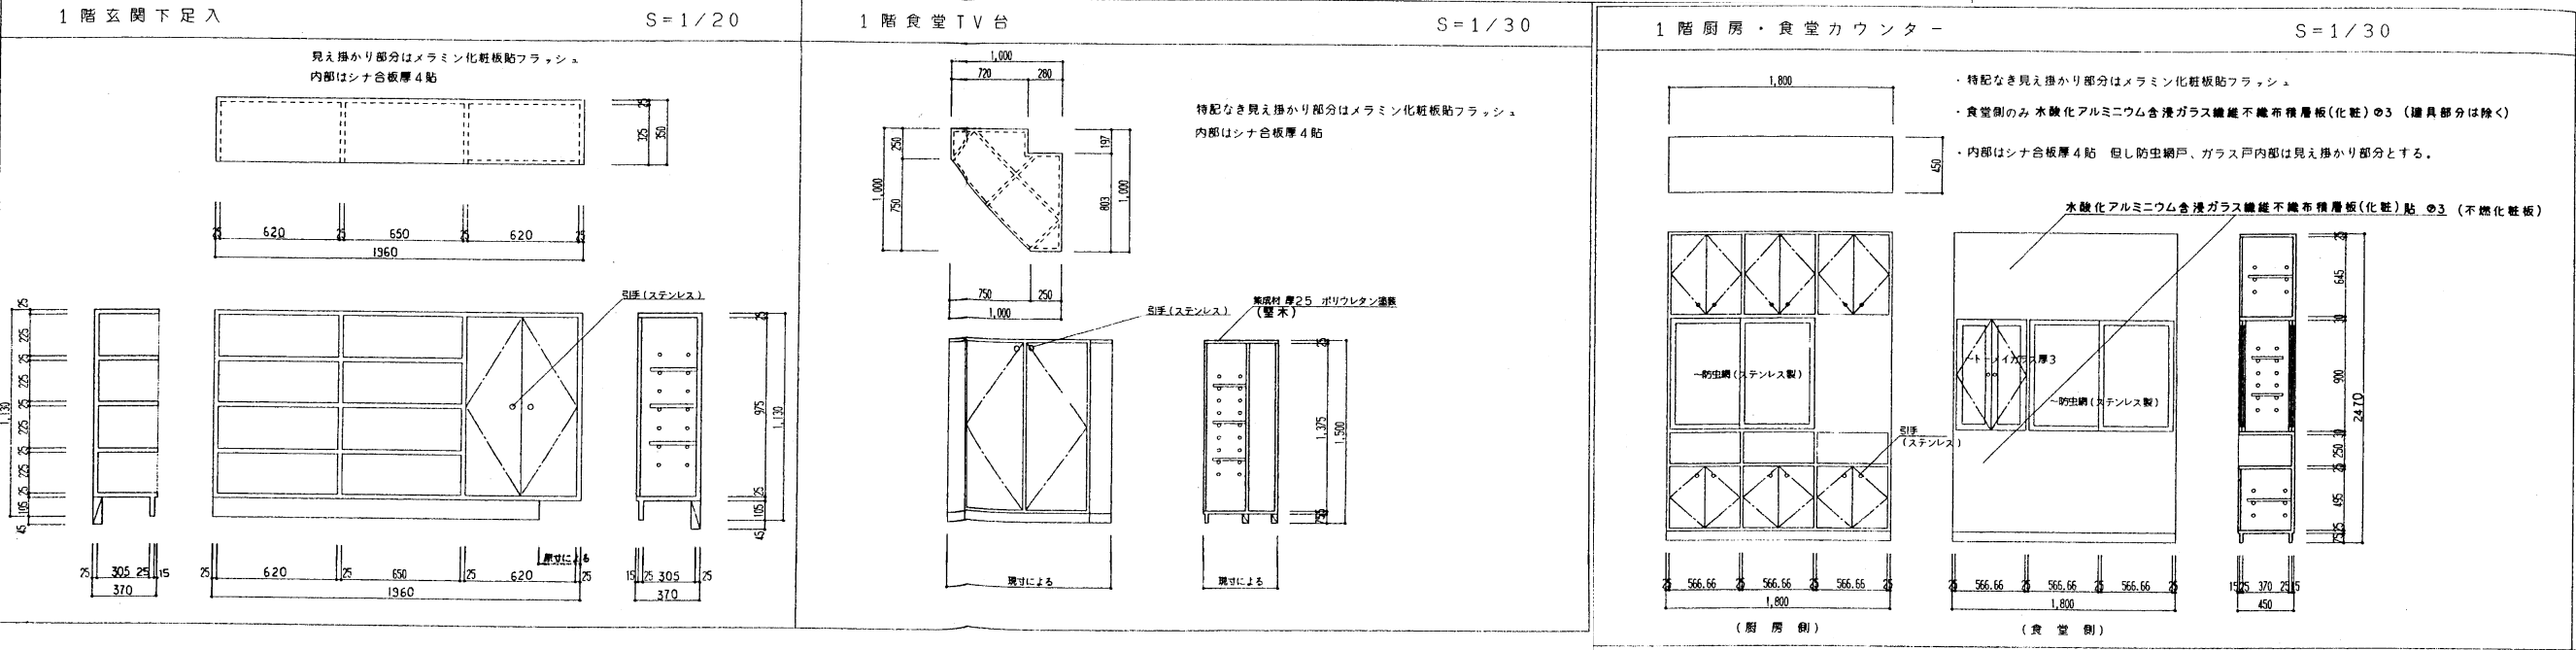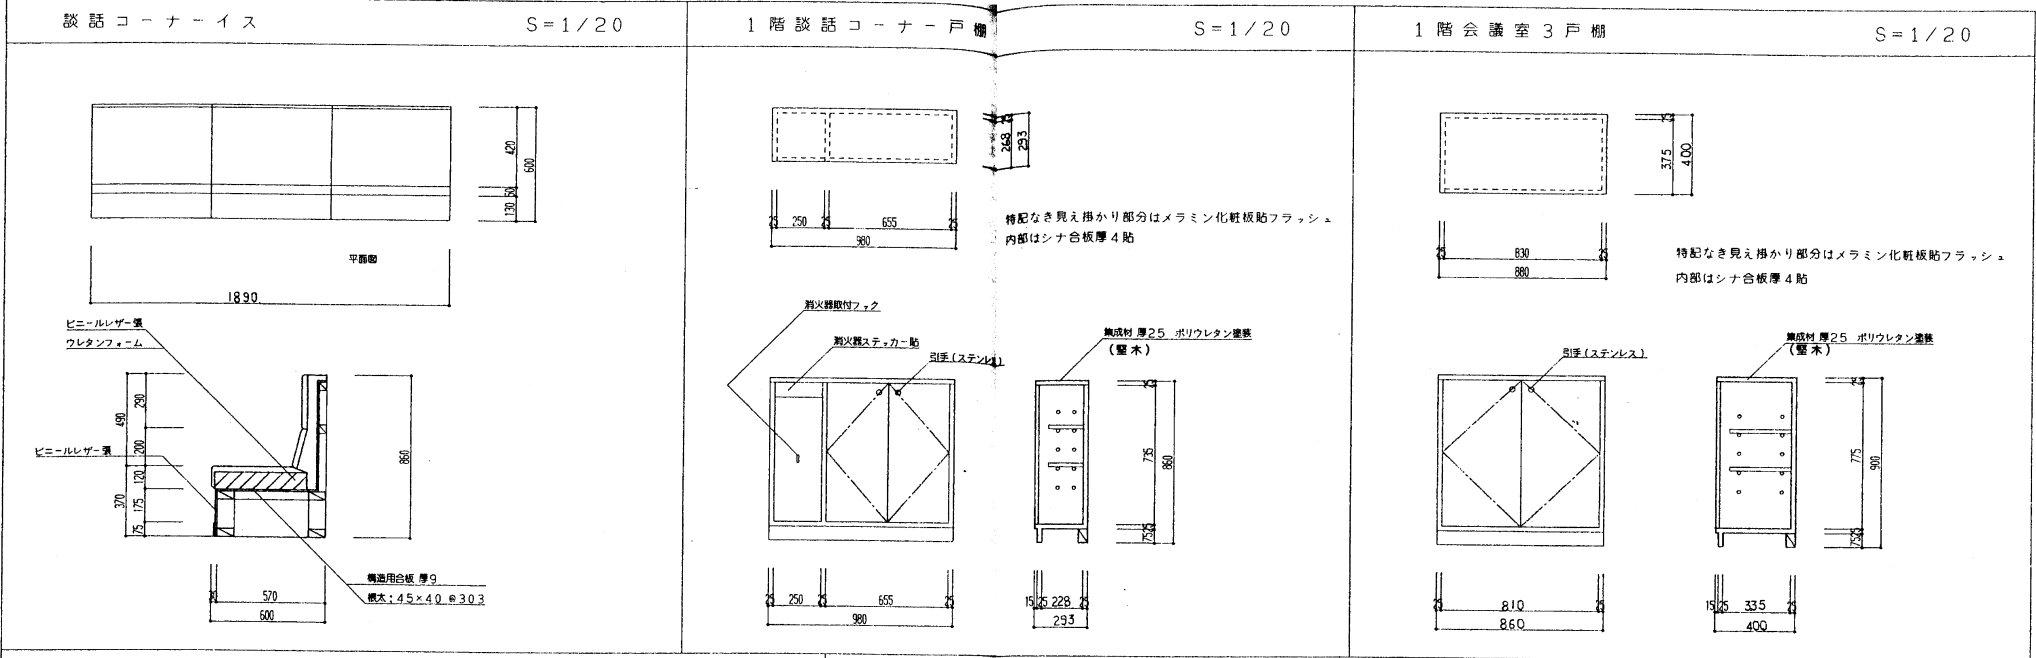


特記事項

- 1.特記なき見え掛かり部分はメラミン化粧板貼フラッシュとする。
- 2.内部はシナ合板厚4貼とする。但し防虫網戸、ガラス戸内部は見え掛かり部分とする。
- 3.戸扉・棚板は原則として木製フラッシュ 厚20とし、ダボは金属製（SUS）φ100とする。
- 4.引手・金物はSUSとする。
- 5.丁番類はニッケル又はクロームメッキの事。
- 6.特記なくも機能上必要と思われるものは具備する事。





年度	令和4年度		
路線名 河川名			
工事名	姿見山送水ポンプ室築造工事		
図面名称	家具リスト(2)		
縮尺	A1:1/20・1/30 A3:1/40・1/60	図面番号	A'-29 / 35
秩父広域市町村圏組合水道局			
令和 年 月 調製			

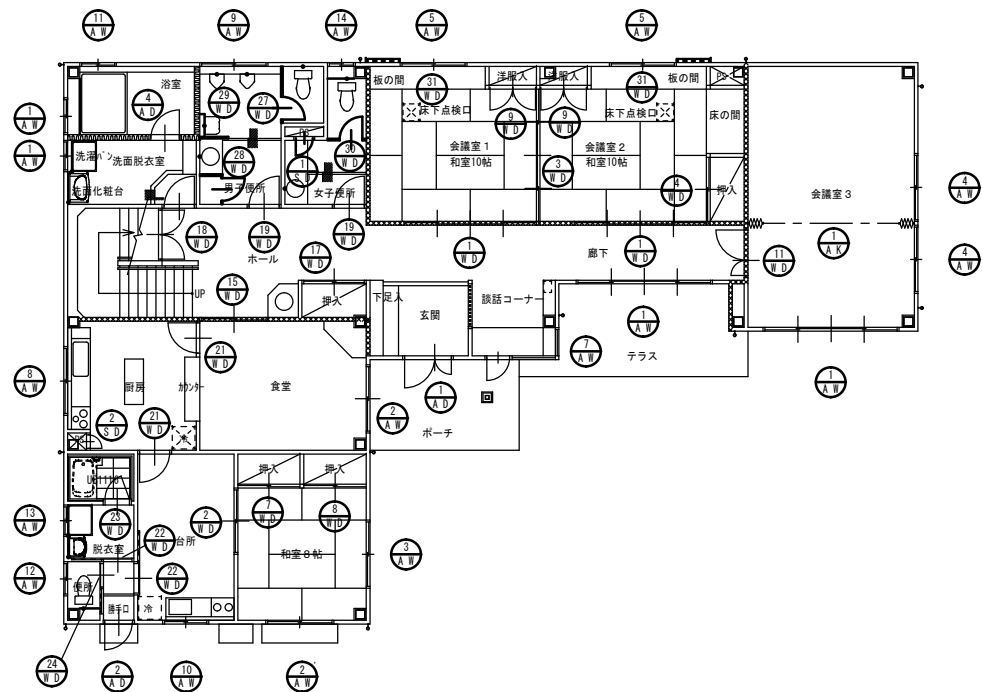



















1 階建具符号図

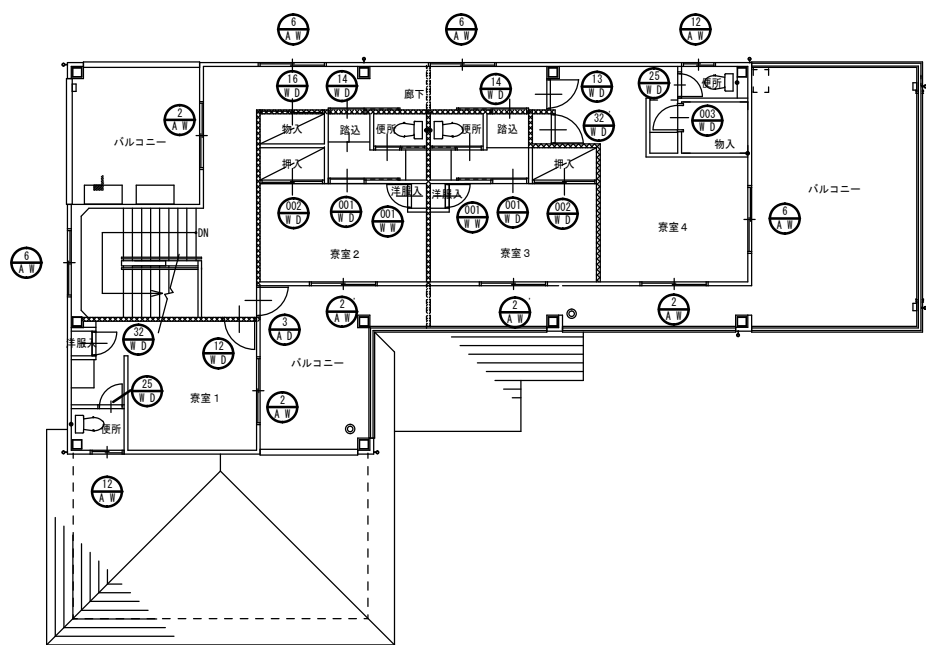

















2 階建具符号図

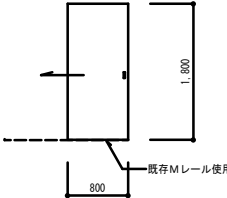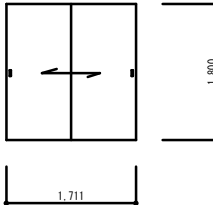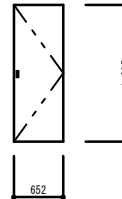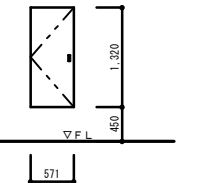符 号	数 量	WD-001	2	WD-002	2	WD-003	1		WW-001	2	
姿 図											
形 式	見 込	片引き木製フラッシュ戸	30	引き違い木製フラッシュ戸	30	片開き木製フラッシュ戸	40		片開き木製フラッシュ戸	30	
仕 上		片面ポリ合板貼 t 2.5		片面ポリ合板貼 t 2.5 片面合板貼 t 2.5		片面ポリ合板貼 t 2.5 片面合板貼 t 2.5			片面ポリ合板貼 t 2.5 片面合板貼 t 2.5		
金 物		引手、戸重、他一式 既存Mレール使用		引手、他一式 既存敷居スベリ		取手、丁番、他一式			取手、丁番、ローラーキャッチ、他一式		
硝 子		_____		_____		_____			_____		
塗 装	取付場所	_____	寮室2・3 - 踏込	_____	寮室2・3 - 押入	_____			_____	寮室2・3 - 洋服入れ	

年 度	令 和 4 年 度		
路 線 名			
河 川 名			
工事名	姿見山送水ポンプ室築造工事		
図 面 名 称	建具符号図 建 具 表		
縮 尺	A1:1/100・1/ 50 A3:1/200・1/100	図面番号	A'-30 / 35
秩父広域市町村圏組合水道局			
令 和 年 月 調 製			

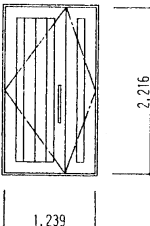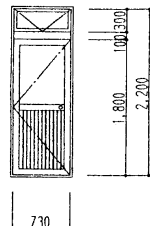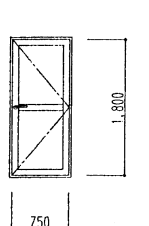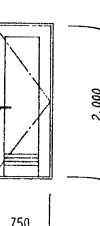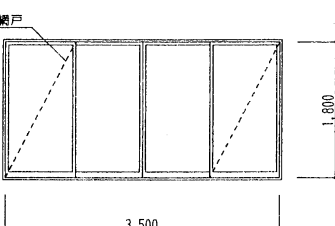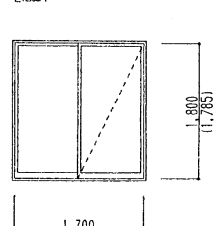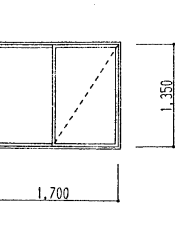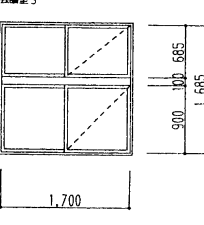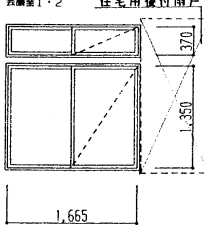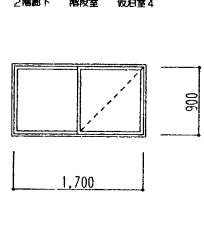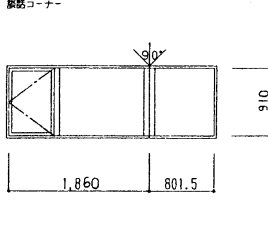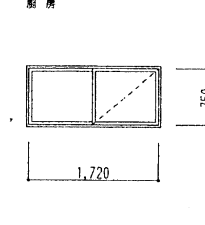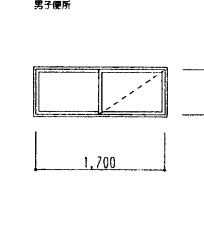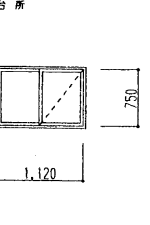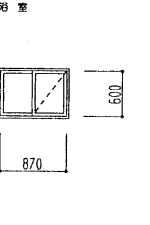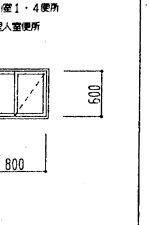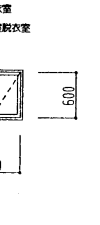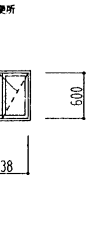記 号 ・ 数 量	① AD 開きドア 1	② AD ランマ付片開きドア 1	③ AD 片開きドア 1	④ AD 片開きドア 1	① AW 引違い窓 (4枚建) 2	② AW ② AW 引違い窓 (2枚建) 4・3	③ AW 引違い窓 (2枚建) 1
形 状 ・ 寸 法	玄関 	勝手口 	2階廊下 	浴室 	1階廊下 会議室3 	和室 食堂 飯粒室1・2・3・4 2階廊下 	和室8帖 
材 質 ・ 見 込	※ FXR-C11 アルミ 100	※ KD-3075HA アルミ 70	アルミ 70	※ PBDX-2566 アルミ 70	アルミ 70	アルミ 70	アルミ 70
仕 上	カ ラ ー	カ ラ ー	カ ラ ー	カ ラ ー	カ ラ ー	カ ラ ー	カ ラ ー
ガ ラ ス	合わせガラス (標準仕様)	上層: ランマ: 複ガラス厚4 下層: アルミ: 複ガラス厚3	トーメイガラス5+A6+トーメイガラス5	合わせガラス (標準仕様) ※ 合わせガラス厚6.5	トーメイガラス厚5+A6+トーメイガラス厚5	トーメイガラス厚5+A6+トーメイガラス厚5	トーメイガラス厚3+A6+トーメイガラス厚3
金 物	シリンドラ錠 ドアクローザー	オートヒンジ (ST付) シリンドラ錠	オートヒンジ (ST付) シリンドラ錠	ビボトヒンジ レバーハンドル	クレセント 他一式	クレセント 他一式	クレセント 他一式
備 考	フランス差し 押棒 他一式	ランマ開閉操作棒	レバーハンドル	ワンタッチロック (非常解放装置)	アミ戸	アミ戸	アミ戸
記 号 ・ 数 量	④ AW ランマ付引違い窓 (2枚建) 2	⑤ AW ランマ付引違い窓 (2枚建) 2	⑥ AW 引違い窓 (2枚建) 4	⑦ AW 開き窓・F1x 1	⑧ AW 引違い窓 (2枚建) 1	⑨ AW 引違い窓 (2枚建) 1	
形 状 ・ 寸 法	会議室3 	会議室1・2 住宅用後付用戸 	2階廊下 飯粒室 飯粒室4 	家族コーナー 	別 房 	男子便所 	
材 質 ・ 見 込	アルミ 70	アルミ 70	アルミ 70	アルミ 70	アルミ 70	アルミ 70	
仕 上	カ ラ ー	カ ラ ー	カ ラ ー	カ ラ ー	カ ラ ー	カ ラ ー	
ガ ラ ス	トーメイガラス厚3+A6+トーメイガラス厚3	トーメイガラス厚3+A6+トーメイガラス厚3	複ガラス厚4+A6+トーメイガラス厚3	トーメイガラス厚3+A6+トーメイガラス厚3	複ガラス厚4+A6+トーメイガラス厚3	複ガラス厚4+A6+トーメイガラス厚3	
金 物	クレセント 他一式	クレセント 他一式	クレセント 他一式	開閉ハンドル 他一式	クレセント 他一式	クレセント 他一式	
備 考	アミ戸	アミ戸 住宅用後付用戸	アミ戸	アミ戸	アミ戸	アミ戸	
記 号 ・ 数 量	⑩ AW 引違い窓 (2枚建) 1	⑪ AW 引違い窓 (2枚建) 2	⑫ AW 引違い窓 (2枚建) 3	⑬ AW 引違い窓 (2枚建) 2	⑭ AW 引違い窓 (2枚建) 1		
形 状 ・ 寸 法	台 所 	浴室 	飯粒室1・4便所 管理入室便所 	洗濯脱衣室 管理入室脱衣室 	女子便所 		
材 質 ・ 見 込	アルミ 70	アルミ 70	アルミ 70	アルミ 70	アルミ 70		
仕 上	カ ラ ー	カ ラ ー	カ ラ ー	カ ラ ー	カ ラ ー		
ガ ラ ス	複ガラス厚4+A6+トーメイガラス厚3	複ガラス厚4+A6+トーメイガラス厚3	複ガラス厚4+A6+トーメイガラス厚3	複ガラス厚4+A6+トーメイガラス厚3	複ガラス厚4+A6+トーメイガラス厚3		
金 物	クレセント 他一式	クレセント 他一式	クレセント 他一式	クレセント 他一式	クレセント 他一式		
備 考	アミ戸	アミ戸	アミ戸	アミ戸	アミ戸		


年 度	令 和 4 年 度		
路 線 名			
河 川 名			
工 事 名	姿見山送水ポンプ室築造工事		
図 面 名 称	建具表 (1)		
縮 尺	A1:1/50 A3:1/100	図面番号	A'-31 / 35
秩父広域市町村圏組合水道局			
令 和 年 月 調 製			

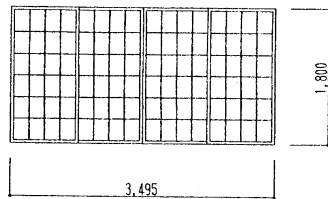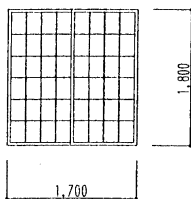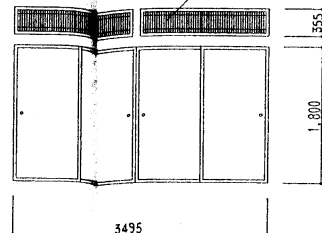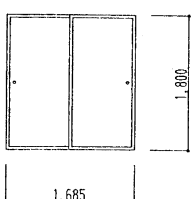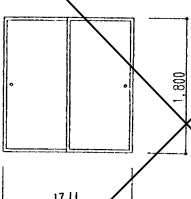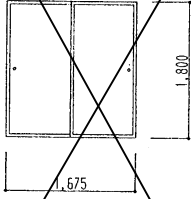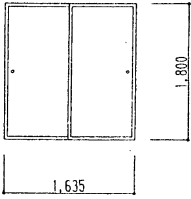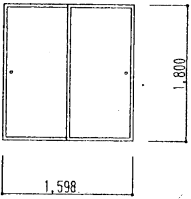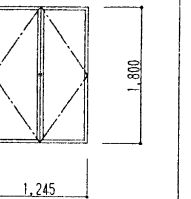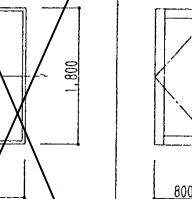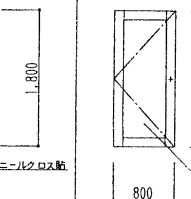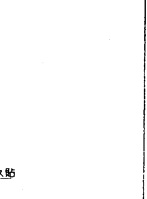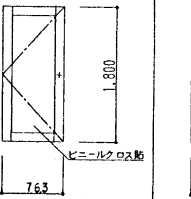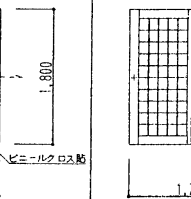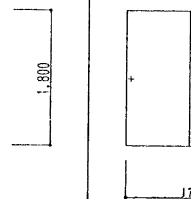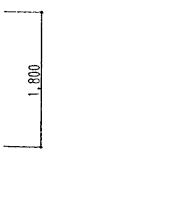配 号 ・ 数 量	① WD	引違い障子 (4本建)	2	② WD	引違い障子 (2本建)	1	③ WD	ランマ付引違い障子 (4本建)	1	④ WD	引違い戸襖 (2本建)	1	⑤ WD	引違い戸襖 (2本建)	1						
	会議室1・2			和室8帖			会議室1・2			会議室2			収容室2								
	材 質 ・ 見 込		ガラス障子 (スプルス)	30	ガラス障子 (スプルス)		30	ベニヤ戸襖 新鳥の子紙貼 (両面) スリプチ (カシメ・塗り)		30	ベニヤ戸襖 新鳥の子紙貼 (片面) スリプチ (カシメ・塗り)		30	ベニヤ戸襖 新鳥の子紙貼 (片面) スリプチ (カシメ・塗り)		30					
	仕 上		アクリワローン厚2		アクリワローン厚2			アクリワローン厚2			アクリワローン厚2			アクリワローン厚2							
	金 物		引手 他一式		引手 他一式			引手 他一式			引手 他一式			引手 他一式							
備 考		敷居スベリ		敷居スベリ		敷居スベリ		敷居スベリ オセランマ (スプルス) 両面 トーメイガラス 厚 2.0mm		敷居スベリ		敷居スベリ		敷居スベリ							
配 号 ・ 数 量	⑥ WD	引違い戸襖 (2本建)	1	⑦ WD	引違い戸襖 (2本建)	1	⑧ WD	引違い戸襖 (2本建)	1	⑨ WD	片開き戸襖	2	⑩ WD	片開き戸襖	2	⑪ WD	親子開き戸	1	⑫ WD	片開き戸	1
	収容室3			和室8帖			和室8帖			会議室1・2			収容室2・3			会議室3			収容室1		
	材 質 ・ 見 込		ベニヤ戸襖	30	ベニヤ戸襖		30	ベニヤ戸襖		30	ベニヤ戸襖	30	ベニヤ戸襖	30	樞戸 (米松)		40	樞戸 (米松)		40	
	仕 上		新鳥の子紙貼 (片面) スリプチ (カシメ・塗り)		新鳥の子紙貼 (片面) スリプチ (カシメ・塗り)			新鳥の子紙貼 (片面) スリプチ (カシメ・塗り)			新鳥の子紙貼 (片面) スリプチ (カシメ・塗り)			新鳥の子紙貼 (片面) スリプチ (カシメ・塗り)		樞: ビーラ-O SCL 蓋 ビニールクロス貼		樞: ビーラ-O SCL 蓋 ビニールクロス貼			
	金 物		引手 他一式		引手 他一式			引手 他一式			取手 ローラーキャッチ 他一式		引手 他一式		オートヒンジ (ST付) シリンダー錠		オートヒンジ (ST付) シリンダー錠				
備 考		敷居スベリ		敷居スベリ		敷居スベリ		敷居スベリ		戸車 Mレール		レバーハンドル フランス式		レバーハンドル							
配 号 ・ 数 量	⑬ WD	片開き戸	1	⑭ WD	片開き戸	2	⑮ WD	引違い戸 (2本建)	1	⑯ WD	引違いフラッシュ戸 (2本建)	1									
	収容室4			収容室2・3			食 堂			2階廊下物入											
	材 質 ・ 見 込		樞戸 (米松)	40	樞戸 (米松)		40	樞戸 (米松)		40	木製フラッシュ		40								
	仕 上		樞: ビーラ-O SCL 蓋 ビニールクロス貼		樞: ビーラ-O SCL 蓋 ビニールクロス貼			樞: 樞子: ビーラ-O SCL 蓋			ポリエステル化粧合板貼										
	金 物		オートヒンジ (ST付) シリンダー錠		レバーハンドル 引手錠 他一式			型ガラス 厚 4			引手 シリンダー錠 他一式										
備 考		レバーハンドル		リステンレール		リステンレール		リステンレール		リステンレール											

年 度	令 和 4 年 度		
路 線 名			
河 川 名			
工事名	姿見山送水ポンプ室築造工事		
図 面 名 称	建具表 (2)		
縮 尺	A1:1/50 A3:1/100	図面番号	A'-32 / 35
秩父広域市町村圏組合水道局			
令 和 年 月 調 製			

配 号 ・ 数 量	(17) WD引違いフラッシュ戸 (2本建) 1	(18) WD両開きフラッシュ戸 1	(19) WD片開きフラッシュ戸 2	(20) WD片開きフラッシュ戸 1	(21) WD片開きフラッシュ戸 2	(22) WD片開きフラッシュ戸 1	(23) WD片開きフラッシュ戸 1	(24) WD片開きフラッシュ戸 1
形 状 ・ 寸 法	1階廊下物入 	1階廊下階段下物入 	男子・女子便所 	洗面脱衣室 	食堂 廊下 	台所 	管理入室脱衣室 	管理入室便所
材 質 ・ 見 込	木製フラッシュ 40	木製フラッシュ 40	木製フラッシュ 40	木製フラッシュ 40	木製フラッシュ 40	木製フラッシュ 40	木製フラッシュ 40	木製フラッシュ 40
仕 上	ポリエステル化粧合板貼	ポリエステル化粧合板貼	ポリエステル化粧合板貼	ポリエステル化粧合板貼	ポリエステル化粧合板貼	ポリエステル化粧合板貼	ポリエステル化粧合板貼	ポリエステル化粧合板貼
ガ ラ ス			型ガラス厚4	型ガラス厚4	型ガラス厚4	型ガラス厚4	型ガラス厚4	型ガラス厚4
金 物	引手 シリンダー錠 他一式	オートヒンジ (ST付) シリンダー錠	オートヒンジ (ST付) 他一式	オートヒンジ (ST付) 他一式	オートヒンジ (ST付) 他一式	引手 他一式	引手 他一式	引手 内挿表示錠 他一式
備 考	Uステンレール	レバーハンドル	レバーハンドル アルミガラリ	レバーハンドル アルミガラリ	レバーハンドル	戸重 Mレール アルミガラリ	戸重 Mレール アルミガラリ	戸重 Mレール アルミガラリ
配 号 ・ 数 量	(25) WD片開きフラッシュ戸 2	(26) WD片開きフラッシュ戸 2	(27) WDトイレブース 1	(28) WDトイレブース 1	(29) WDトイレブース 1	(30) WDトイレブース 1	(31) WDランマ付引違い障子 (2本建) 2	(32) WD片開きフラッシュ戸 1・1
形 状 ・ 寸 法	脱衣室1・4便所 	脱衣室2・3便所 	男子便所 	男子便所 	男子便所 	女子便所 	合鍵室1・2 	脱衣室1・4
材 質 ・ 見 込	木製フラッシュ 40	木製フラッシュ 40	木製フラッシュ 40	木製フラッシュ 40	木製フラッシュ 40	木製フラッシュ 40	スプルス障子 30	木製フラッシュ 40
仕 上	ポリエステル化粧合板貼	ポリエステル化粧合板貼	メラミン化粧合板貼	メラミン化粧合板貼	メラミン化粧合板貼	メラミン化粧合板貼		ポリエステル化粧合板貼
ガ ラ ス		型ガラス厚4					アクリワロン厚2	
金 物	オートヒンジ (ST付) 内挿表示錠 他一式	引手 内挿表示錠 他一式	ラバトリ-ヒンジ 内挿表示錠 他一式	ラバトリ-ヒンジ 内挿表示錠 他一式	ラバトリ-ヒンジ 内挿表示錠 他一式	ラバトリ-ヒンジ 内挿表示錠 他一式	引手 他一式	丁番 取手 他一式
備 考	レバーハンドル	戸重 Mレール	ステンレス止水 (40×20) ステンレス足金物	ステンレス止水 (40×20) ステンレス足金物	ステンレス止水 (40×20) ステンレス足金物	ステンレス止水 (40×20) ステンレス足金物	敷居スベリ	ローラーキャッチ
配 号 ・ 数 量	(33) WD片開き換 2	(1) SD片開きスチール戸 1	(2) SD片開きスチール戸 1	(1) AK引分けアコーデオンカーテン 1				
形 状 ・ 寸 法	脱衣室2・3 	女子便所P.S 	廊下P.S 	合鍵室3 				
材 質 ・ 見 込	ベニヤ戸換 30	スチール 30	スチール 30	アコーデオンカーテン 40				
仕 上	耐摩の字紋貼 (片側) スリッチ (カシメ・裏リ)	ボンデ処理 OP塗	ボンデ処理 OP塗	塩化ビニール防炎加工				
ガ ラ ス								
金 物	丁番 取手 他一式	丁番 キーハンドル 他一式	丁番 キーハンドル 他一式	取手 ロック付				
備 考	ローラーキャッチ	片重:フラッシュR-1.6	片重:フラッシュR-1.6	メーカー仕様による				

年 度	令 和 4 年 度		
路 線 名			
河 川 名			
工事名	姿見山送水ポンプ室築造工事		
図 面 名 称	建具表 (3)		
縮 尺	A1:1/ 50 A3:1/100	図面番号	A'-33 / 35
秩父広域市町村圏組合水道局			
令 和 年 月 調 製			

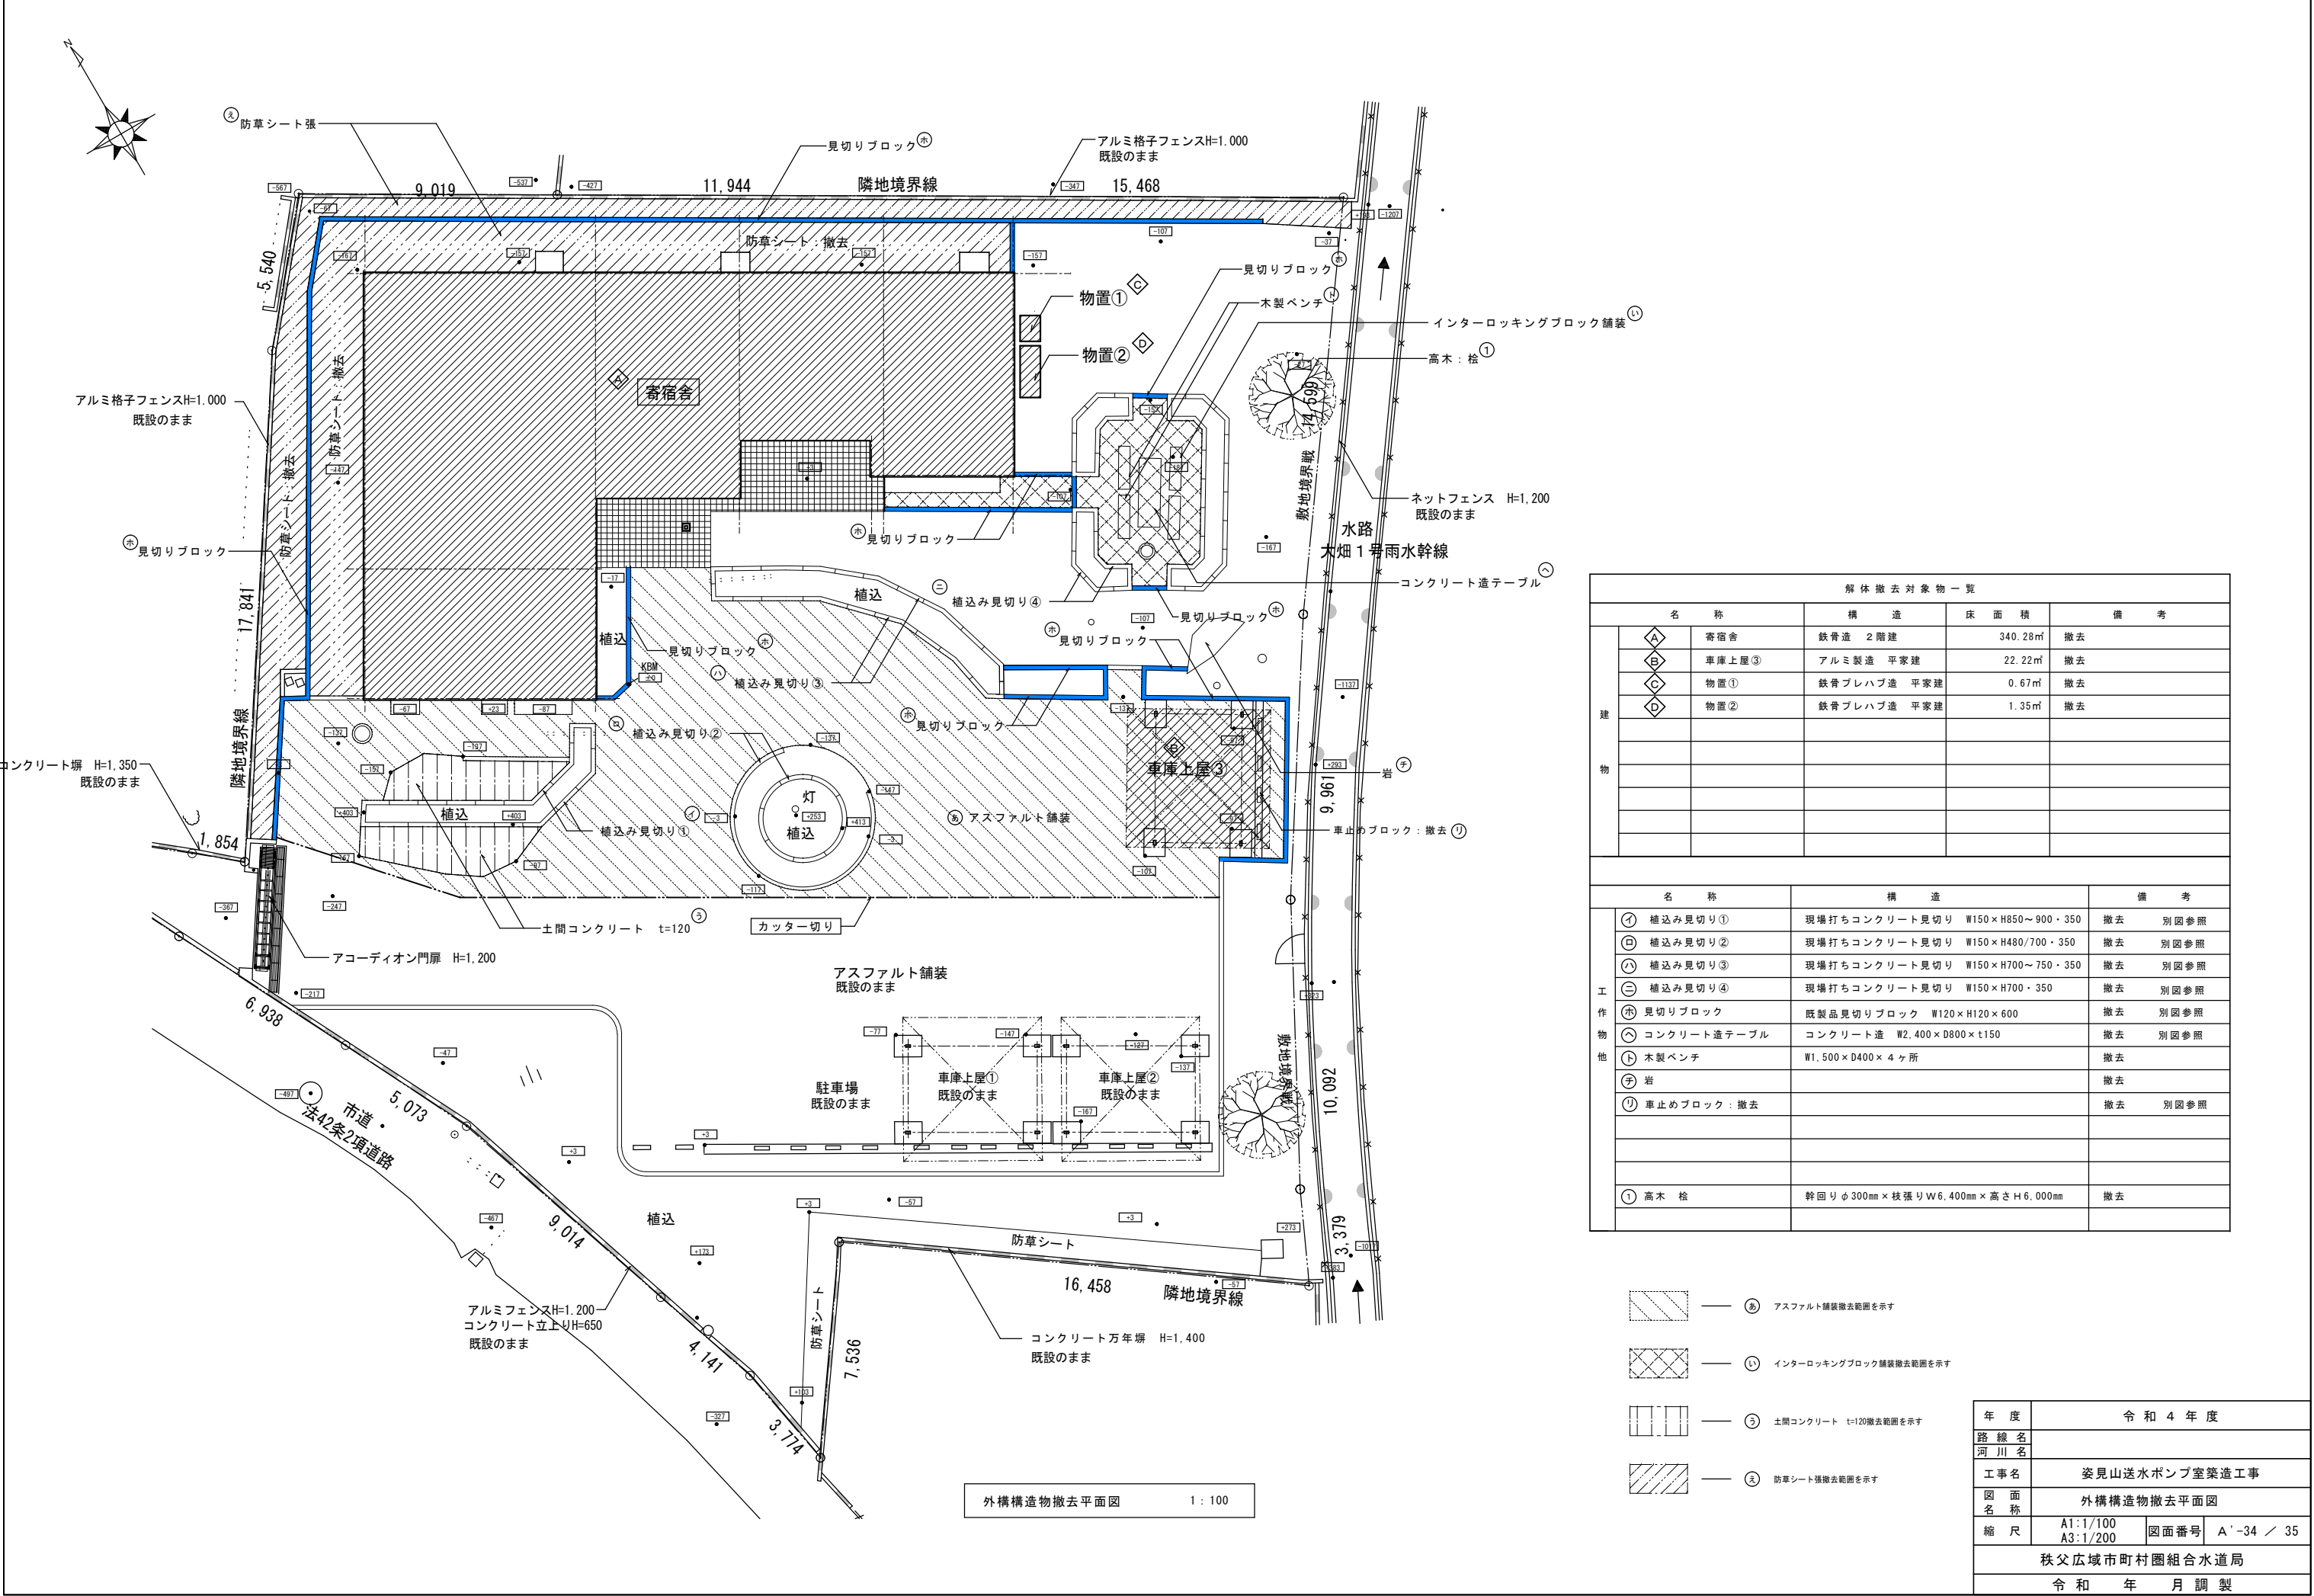

解体撤去対象物一覧				
名 称		構 造	床 面 積	備 考
建 物	Ⓐ 宿舎	鉄骨造 2階建	340.28㎡	撤去
	Ⓑ 車庫上屋③	アルミ製造 平家建	22.22㎡	撤去
	Ⓒ 物置①	鉄骨プレハブ造 平家建	0.67㎡	撤去
	Ⓓ 物置②	鉄骨プレハブ造 平家建	1.35㎡	撤去
工 作 物 他	① 植込み見切り①	現場打ちコンクリート見切り W150×H850～900・350		撤去 別図参照
	② 植込み見切り②	現場打ちコンクリート見切り W150×H480/700・350		撤去 別図参照
	③ 植込み見切り③	現場打ちコンクリート見切り W150×H700～750・350		撤去 別図参照
	④ 植込み見切り④	現場打ちコンクリート見切り W150×H700・350		撤去 別図参照
	Ⓖ 見切りブロック	既製品見切りブロック W120×H120×600		撤去 別図参照
	㉞ コンクリート造テーブル	コンクリート造 W2,400×D800×t150		撤去 別図参照
	Ⓙ 木製ベンチ	W1,500×D400×4ヶ所		撤去
	Ⓙ 岩			撤去
	㉟ 車止めブロック：撤去			撤去 別図参照
	① 高木 桜	幹回りφ300mm×枝張りW6,400mm×高さH6,000mm		撤去

- ⑧

アスファルト舗装撤去範囲を示す
- ㉞

インターロッキングブロック舗装撤去範囲を示す
- ⑤

土間コンクリート t=120撤去範囲を示す
- ㉟

防草シート張撤去範囲を示す

年 度	令 和 4 年 度		
路 線 名			
河 川 名			
工 事 名	姿見山送水ポンプ室築造工事		
図 面 名 称	外構構造物撤去平面図		
縮 尺	A1:1/100 A3:1/200	図面番号	A'-34 / 35
秩父広域市町村圏組合水道局			
令 和 年 月 調 製			

